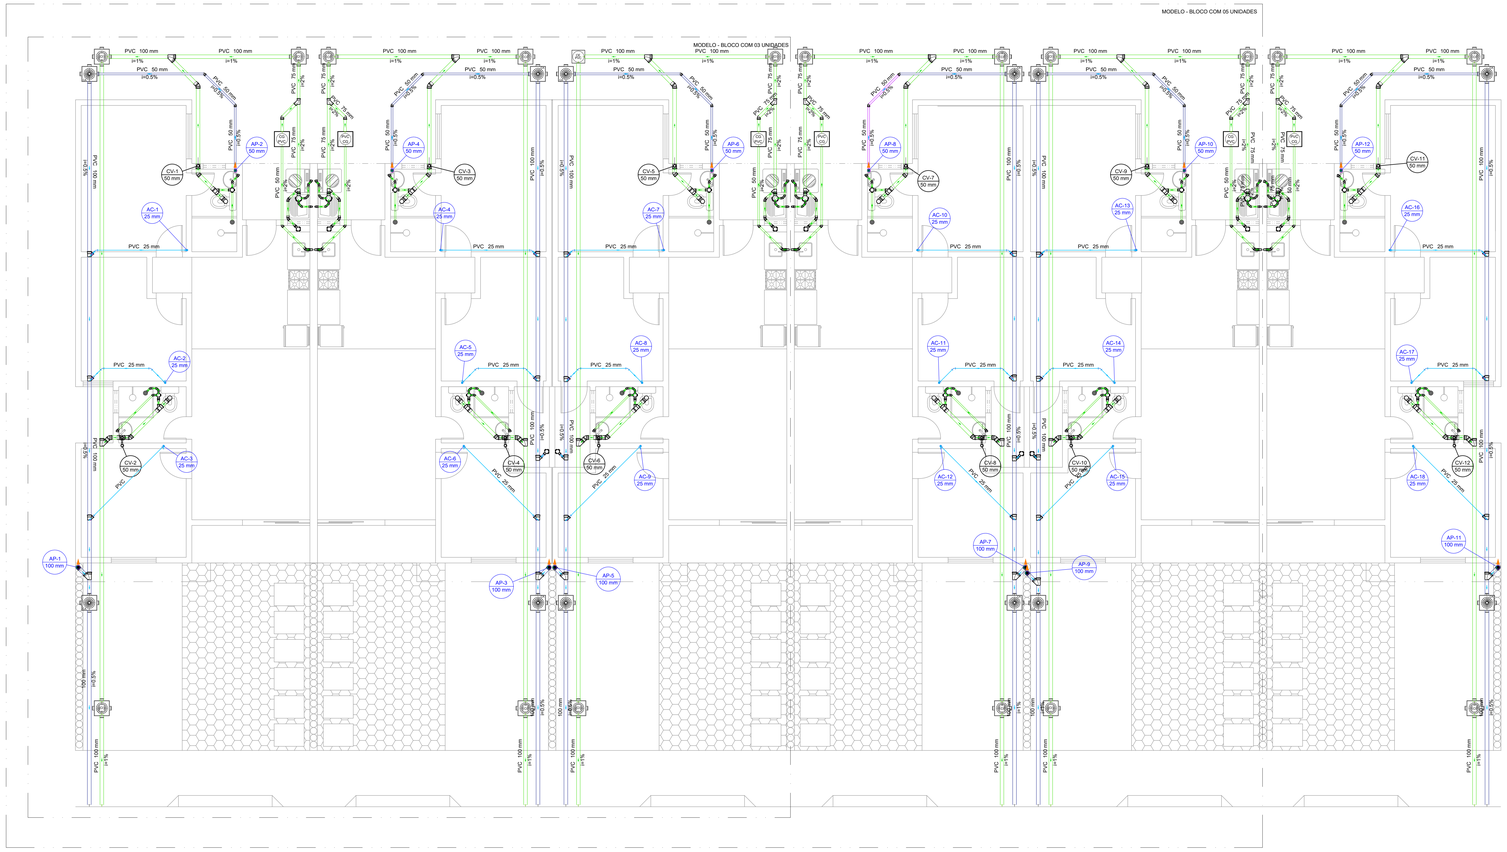

PLANTA BAIXA – ESGOTO
ESCALA: 1/50

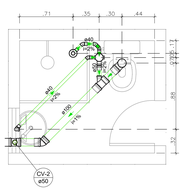

DETALHE – BANHEIRO SOCIAL
ESCALA: 1/25

DETALHE – BANHEIRO SUÍTE
ESCALA: 1/25

DETALHE – COZINHA
ESCALA: 1/25

Legenda de condutos
Esgoto - Tubulação
Pluvial - Tubulação

LEGENDA:

CS	– CAIXA SIFONADA	L	– LAVATÓRIO h:0,60m
CG	– CAIXA DE GORDURA	RG	– REGISTRO DE GAVETA
CP	– CAIXA DE PASSAGEM	RP	– REGISTRO DE PRESSÃO
DS	– DUCHA SANITÁRIA h:0,40m	TJ	– TORNEIRA DE JARDIM
CD	– CAIXA ACOPLADA h:0,20m		

AF / Ø A — COLUNA DE ÁGUA FRIA (A) DIÂMETRO DA COLUNA

AP / Ø A — COLUNA DE ÁGUAS PLUVIAIS (A) DIÂMETRO DA COLUNA

CV / Ø A — COLUNA DE VENTILAÇÃO (A) DIÂMETRO DA COLUNA

NOTAS:

1 – CONFERIR COTAS NO LOCAL.
2 – AS TUBULAÇÕES DE ÁGUA FRIA DEVERÃO SER EXECUTADAS EMBUTIDAS NA MASSA E AS TUBULAÇÕES DE ESGOTO DEVERÃO SER EXECUTADAS EMBUTIDAS NA PAREDE, QUANDO FOR NECESSÁRIO.
3 – NUNCA AQUECER TUBULAÇÕES DE PVC, SOB NENHUM ARGUMENTO.
4 – NENHUMA TUBULAÇÃO DEVERÁ SER REVESTIDA SEM OS PREVISTOS NAS NORMAS BRASILEIRAS.
5 – AS TUBULAÇÕES DE ESGOTO COM DIÂMETRO IGUAL OU INFERIOR A ø75mm, DEVERÃO TER DECLIVIDADE MÍNIMA DE 2%.
6 – NA INSTALAÇÃO DE CONEXÕES, REGISTROS OU VÁLVULAS QUE POSSUAM ROSCA, USAR FITA DE VEDAÇÃO TIPO TEFLON.
7 – ONDE EXISTEM RALOS OU GREIMAS, OS PISOS DEVERÃO TER DECLIVIDADE CONSTANTE EM 1% , NO MÍNIMO, QUANDO NÃO INDICADO.
8 – PARA VEDAÇÃO DO ESGOTO DE BACIAS SANITÁRIAS, USAR SEMPRE A BOLSA DE BORRACHA ESPECÍFICA, EVITANDO O ATACAMENTO DA LOUÇA COM CIMENTO BRANCO OU EQUIVALENTE.
9 – SUBIR TUBULAÇÃO DE VENTILAÇÃO DO ESGOTO, NO MÍNIMO, 30cm ACIMA DO TELHADO.
10 – DIMENSIONAMENTO DAS TUBULAÇÕES EM mm (DN DE FABRICAÇÃO).
11 – ENVELOPAR C/ CONCRETO TODA TUBULAÇÃO QUE PASSA NO JARDIM.
12 – O TÊ PVC PBA JEI DN50 PODERÁ SER SUBSTITUÍDO POR TÊ PVC SOLDÁVEL DN40, SE NECESSÁRIO.
13 – UTILIZAR PREFERENCIALMENTE CAIXA DE PASSAGEM PLÁSTICA 300MM TIGRE OU AMANCO.
14 – COLOCAR REGISTRO APÓS O MEDIDOR, NA ENTRADA.
15 – A CAIXA DE AREIA PODE SER DE MATERIAL PVC OU MANILHA PRÉ-MOLDADA.

PROPRIETÁRIA

VCA CONSTRUTORA E INCORPORADORA

VCA Construtora LTDA – ME

LOCALIZAÇÃO:

RUA CONSELHEIRO JUNQUEIRA
LAGOA CAVADA DO MATO, S/N
ALAGOINHAS / BA

DOCUMENTO
LUGGIALA-CASA3Q-AB-02-R00

LUGGI ALAGOINHAS

PROJETO HIDROSSANITÁRIO

PLANTA BAIXA E DETALHES - ESGOTO E ÁGUAS PLUVIAIS - MODELO 3Q

Nº DA FOLHA	REVISÃO	DATA	ESCALA
02/02	00	JUNHO/2024	INDICADO

RESPONSÁVEIS TÉCNICO
PEDRO DURVAL REZIO ARAÚJO
CREA-BA
CREA BE 101264

REVISÃO	MODIFICAÇÕES	DATA	DESENHO	PROJETO	APROVAÇÃO
00	EMISSÃO INICIAL	20/03/2023	EMILLI M.Q.	EMILLI M.Q.	RAFAEL FL.
01	-	06/06/2024	EMILLI M.Q.	EMILLI M.Q.	RAFAEL FL.
02	-	12/09/2024	EMILLI M.Q.	EMILLI M.Q.	RAFAEL FL.
AB	AS-BUILT				